


SEC. 29, T. 26S, R. 6W, W.M.

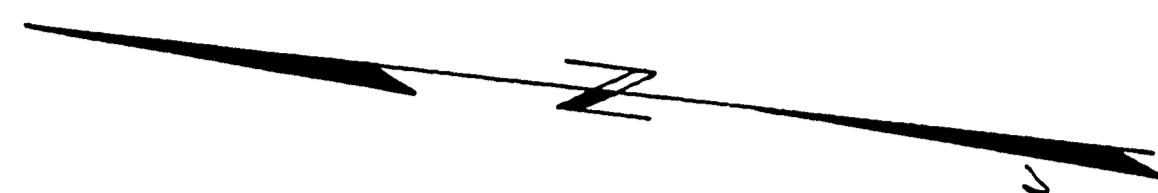

JOHN A. SINCLAIR
 RANDALL P. SINCLAIR
 ROBERT B. SINCLAIR
 GEORGINA BELLE KOHLHAGEN
 UND 1/4 INT
 285-99

ROBERT EDWARD & THELMA L. LARK
 228-137

EDWARD & GEORGINA KOHLHAGEN
 207-308

JAMES E. & MARLENE COOK
 354-822

COOK RICHIE
 754 CONST. RD. APPR.

754 CONST. RD. APPR.

LABRIE H. DITCHIE
 338-120

LABRIE H. DITCHIE
 338-120

HUGH & CLOE RITCHIE
 90-142

F. GRAHAM & BELLE EWENS
 331-438

SEE SHEET 7 FOR INTERSECTION DETAIL
 INST. 48" C.M.P. 64' UNDER RD. APPR.

CONST. 4" BOT. DITCH 19+25 to 20+75
 50' UNDER RD. APPR.


MILDED 1.5" NASH
 311-477

10° C.R.
 $\Delta = 21' 41"$
 $R = 372.96$
 $T = 109.73$
 $L = 216.82$

ALL CUT SLOPES 1:1

• Indicates 5/8" Iron Rod R/W Pins 4"x4" Post

430
 420
 410
 400
 390

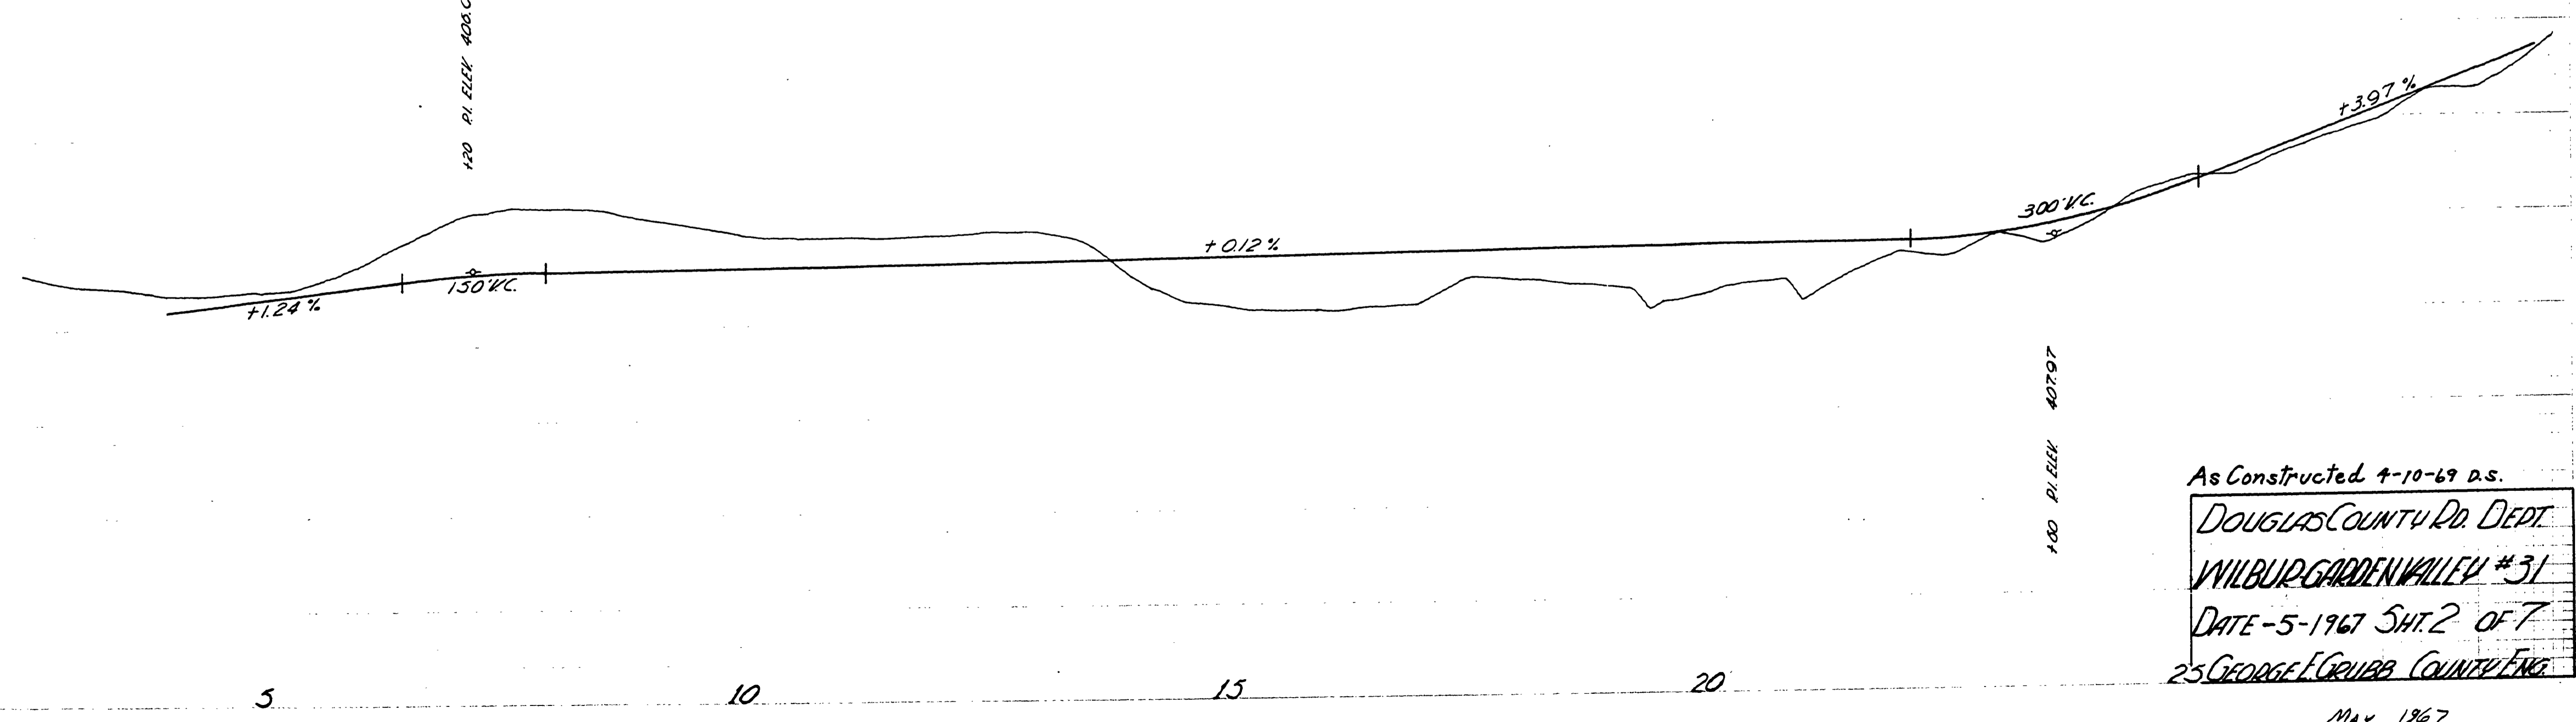

As Constructed 4-10-69 a.s.
 DOUGLAS COUNTY RD. DEPT.
 WILBUR GARDEN VALLEY #31
 DATE - 5-1967 SH. 2 OF 7
 25 GEORGE GRUBB COUNTY ENG.

06460615

MAY, 1967

Co. Rd. # 31 skt. 2 of 7

(51)

M.P. 6.46-6.15