

THIS MAP WAS PREPARED FOR ASSESSMENT PURPOSE ONLY.

SW1/4 SEC. 30 T.21S. R.4W. W.M.
DOUGLAS COUNTY


REVISED ON
4-5-93

21 4 30C

1" = 200'

SEE MAP 21 4 30

CANCELLED PARCEL NO.
1701
1701MI
401

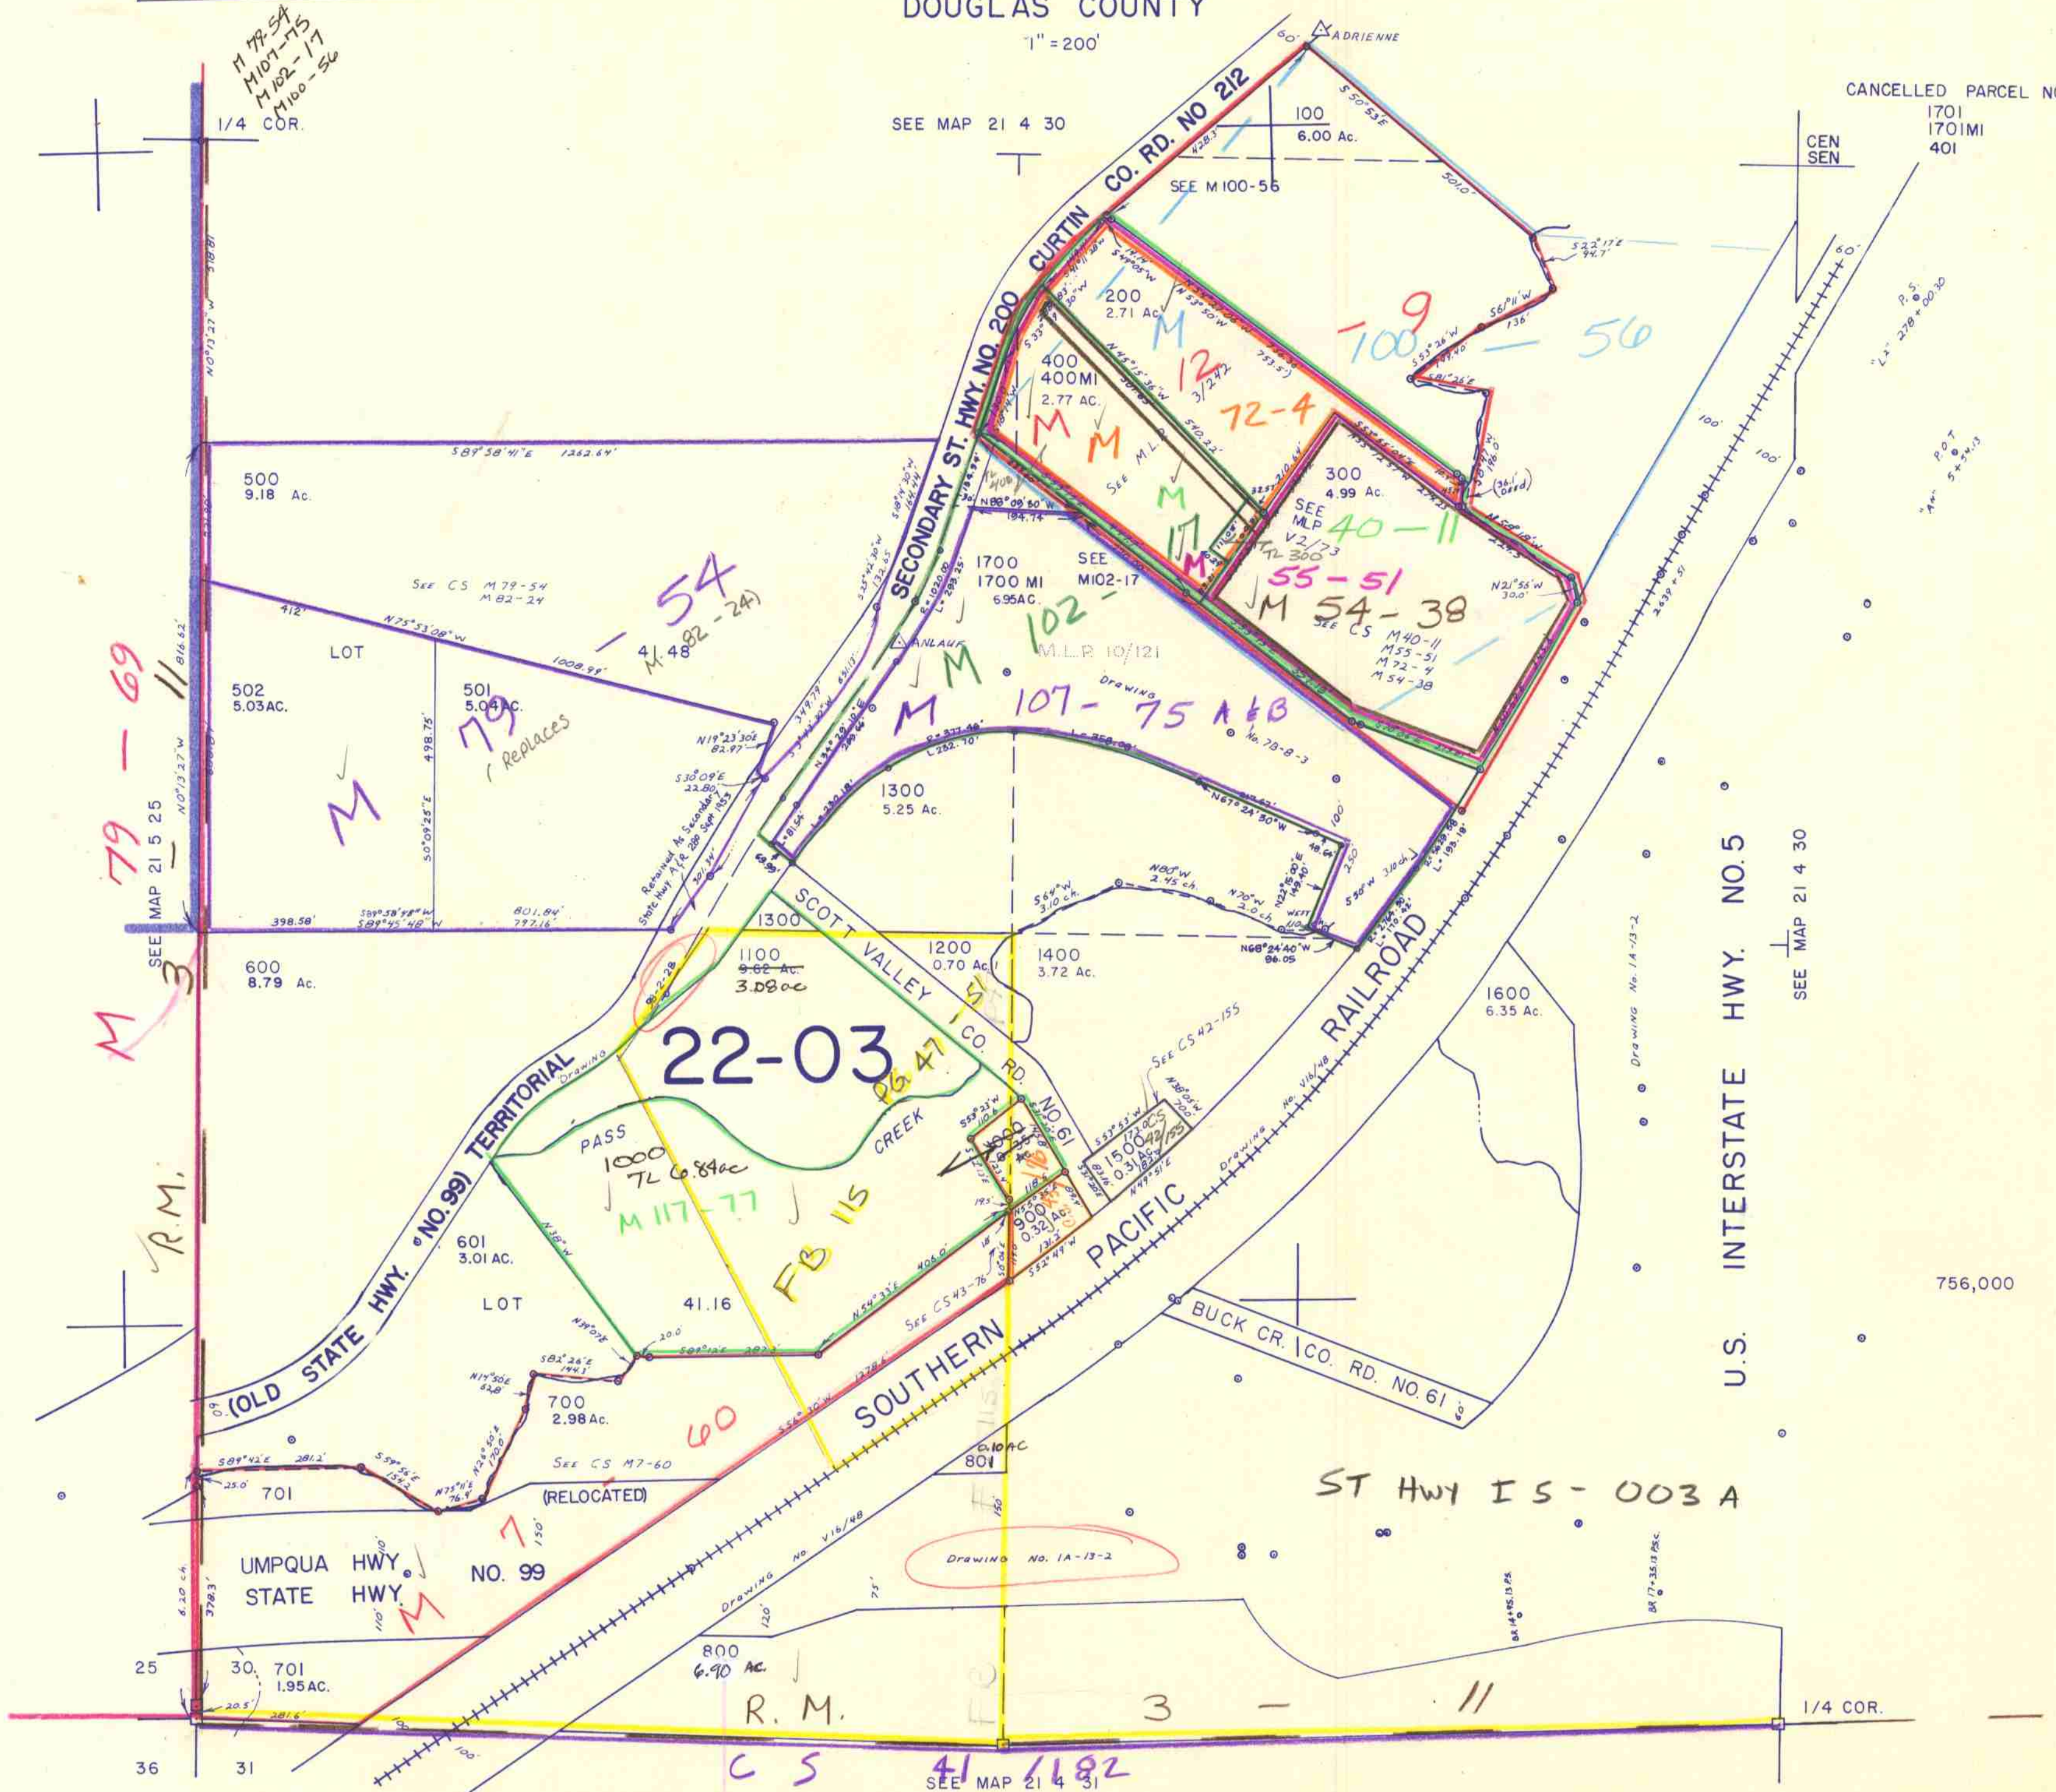

M 79-69

M 77-54
M 107-75
M 102-17
M 100-56

M 54

M 79
Replaces

M 107-75

M 22-03

M 107-77

M 60

R.M.

SEE MAP 21 4 31

613,800



M 72-4

M 40-11

M 55-51

M 54-38

M 102-17

M 107-75








